


# U.P.U. 4 - AGUABLANCA

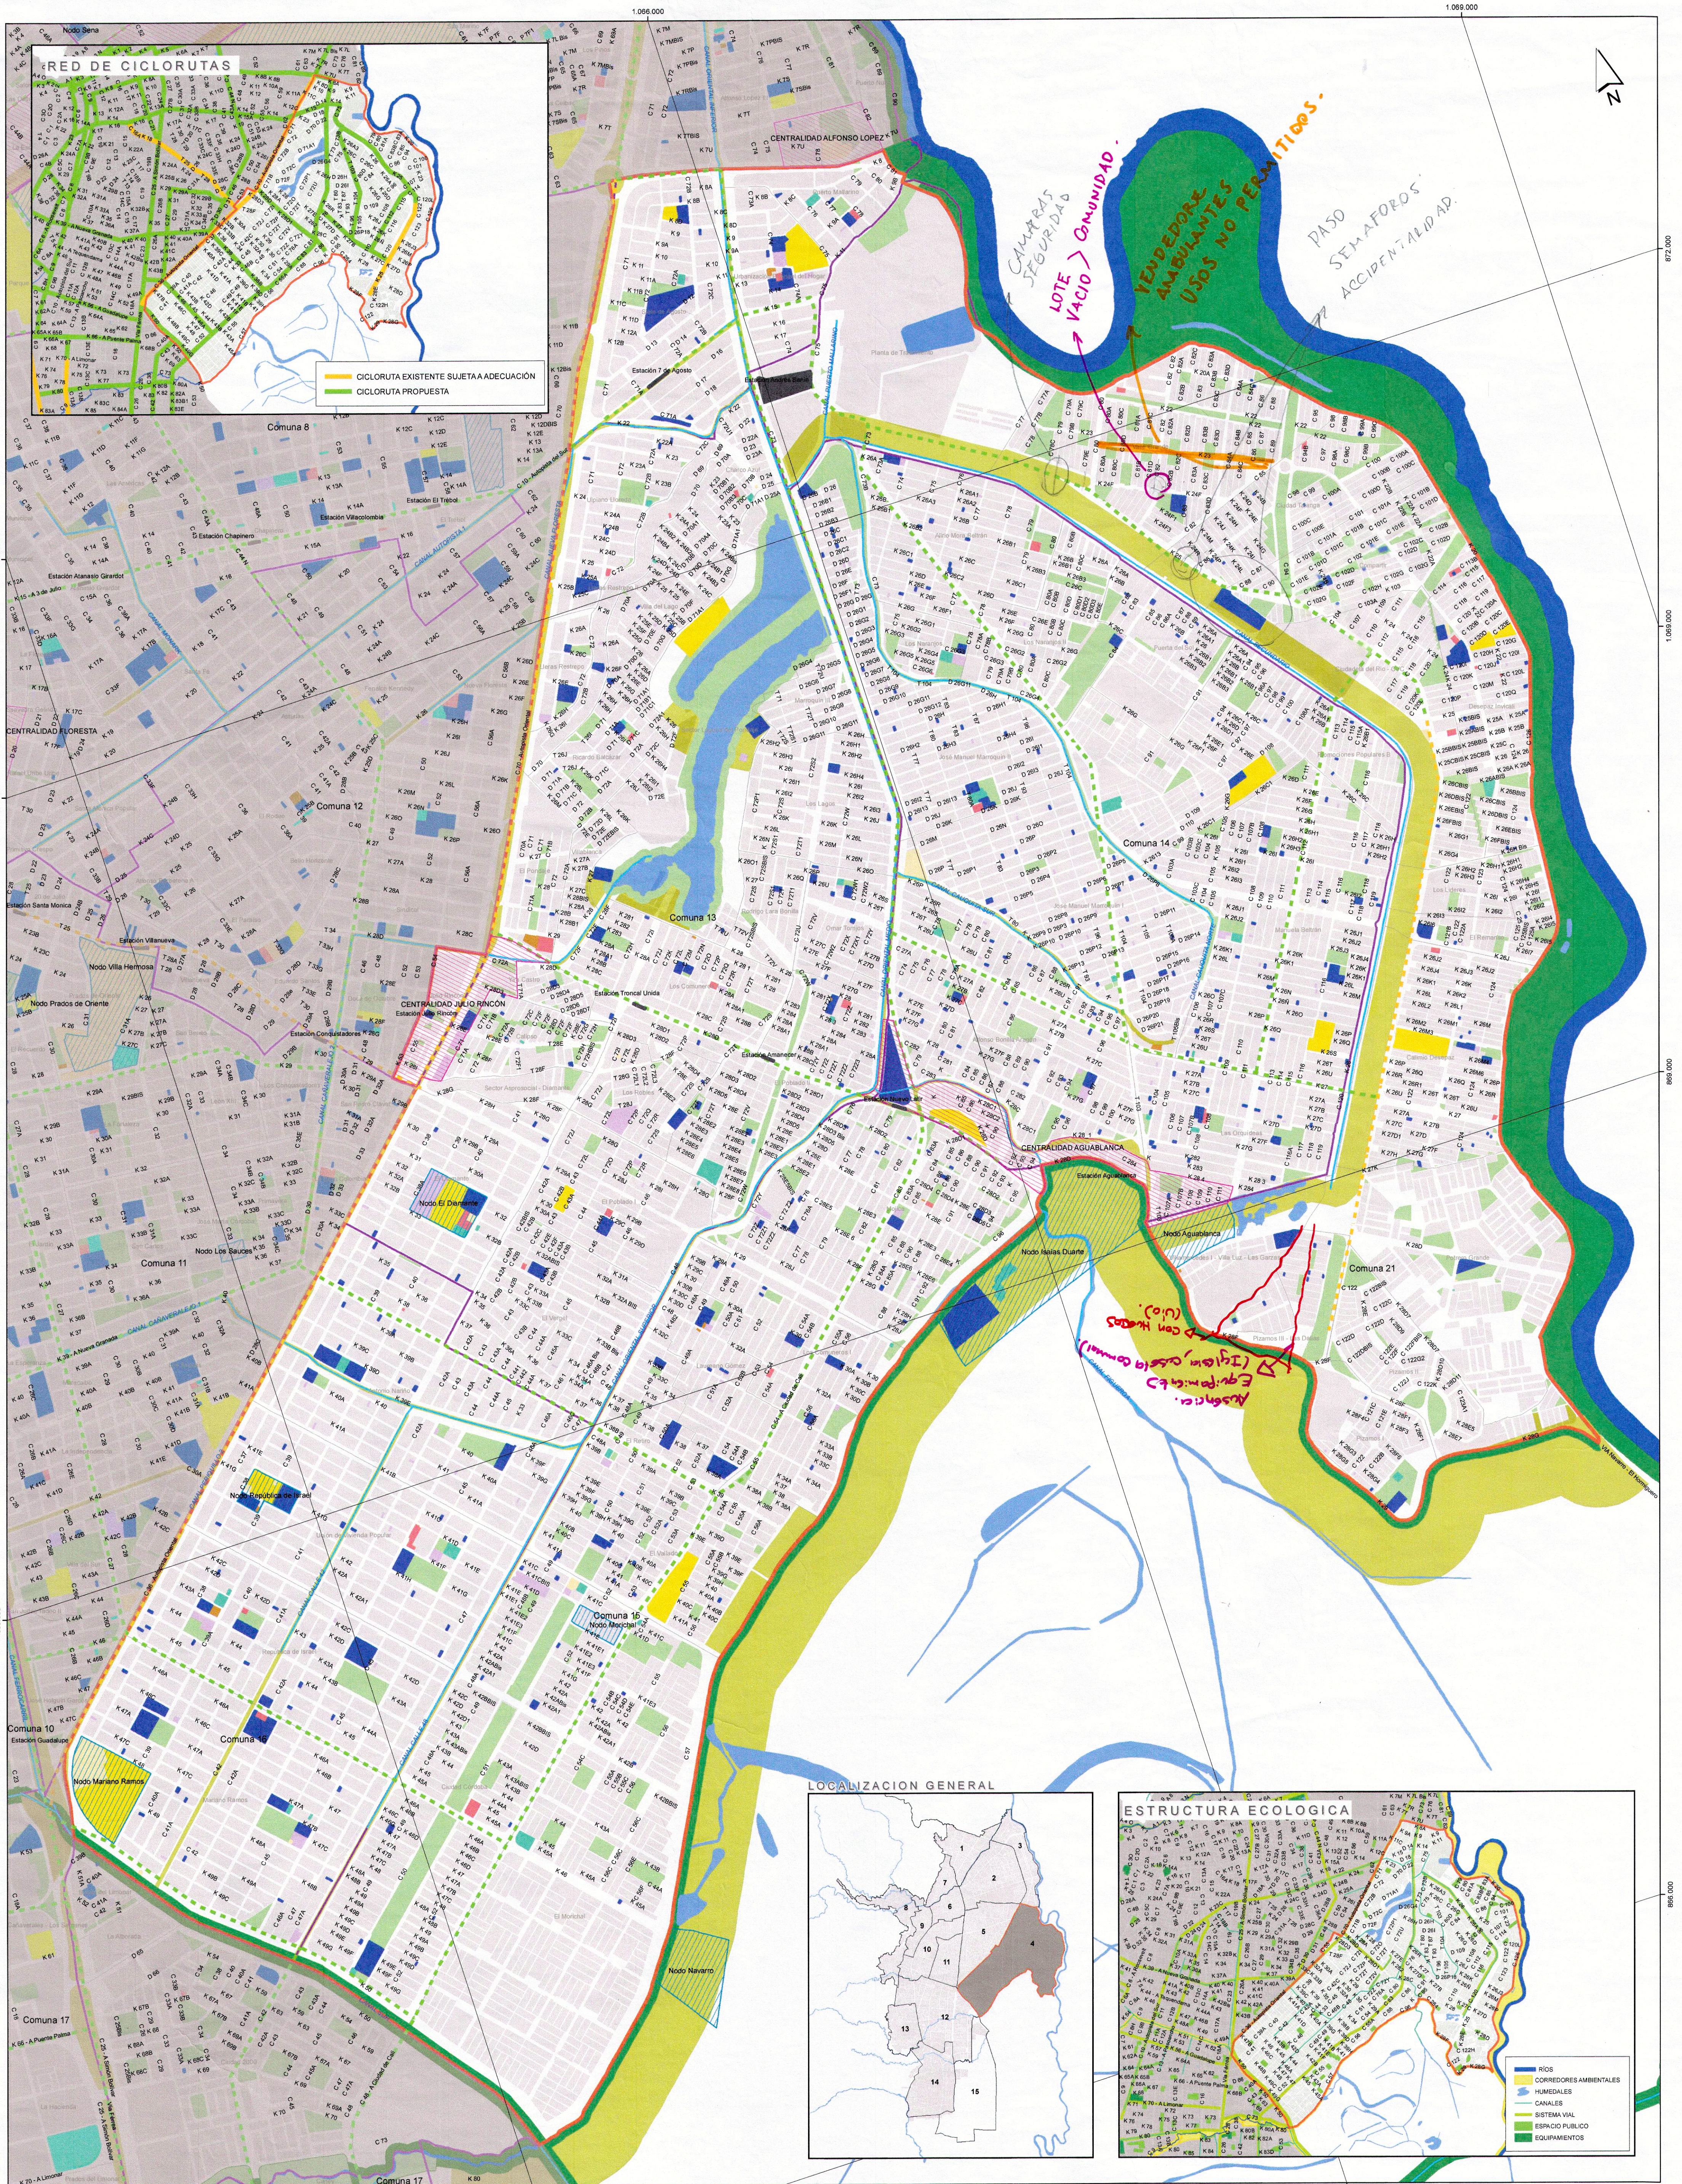

**LEYENDA**

- UPU 4 - AGUABLANCA
- LÍMITE COMUNAS
- LÍMITE BARRIOS
- CENTRALIDADES
- NODOS DE EQUIPAMIENTOS URBANOS
- ESTACIONES MIO - SITM
- CICLORUTAS
- CICLORUTA EXISTENTE SUJETA A ADECUACIÓN
- CICLORUTA PROPUESTA

**EQUIPAMIENTOS COLECTIVOS**

- ESPACIO PÚBLICO
- ESPACIO PÚBLICO PROPUESTO
- CANALES DRENAJE PLUVIAL
- RÍOS
- HUMEDALES
- CORREDORES AMBIENTALES
- EC EDUCACIÓN
- EC SALUD
- EC RECREACIÓN
- EC CULTURA
- EC CULTO
- EC BIENESTAR SOCIAL
- EQUIPAMIENTOS URBANOS BÁSICOS

**LOCALIZACIÓN GENERAL**

**ESTRUCTURA ECOLÓGICA**

**ALCALDÍA DE SANTIAGO DE CALÍ**  
DEPARTAMENTO ADMINISTRATIVO DE PLANEACIÓN MUNICIPAL

**UPU 4**

ESCALA: 1:10.000

FECHA: OCTUBRE DE 2016

MAPA: **BASE**


**POT**  
Plan de Ordenamiento Territorial







UPU 4 - AGUABLANCA  
GRUPO 1

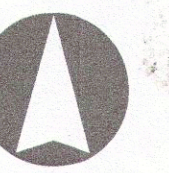

| LEYENDA       |                                          |
|---------------|------------------------------------------|
|               | Límite UPU 4 - Aguablanca                |
|               | Límite Comunas                           |
|               | Límite Barrios                           |
|               | ESTACIONES MIO - SITM                    |
|               | Espacio público                          |
|               | Ríos                                     |
|               | Canales de drenaje pluvial               |
|               | Humedales                                |
|               | Subestaciones eléctricas                 |
|               | Planta de tratamiento agua potable       |
|               | Cinturones ecológicos                    |
| Equipamientos |                                          |
|               | Educativo                                |
|               | Salud                                    |
|               | Recreación                               |
|               | Cultura                                  |
|               | Bienestar social                         |
|               | Administración de justicia y convivencia |
|               | Deporte                                  |
|               | Sedes de la administración pública       |
|               | Seguridad ciudadana                      |


0 100 200 300 400 Metros







# UPU 4 - AGUABLANCA GRUPO 2

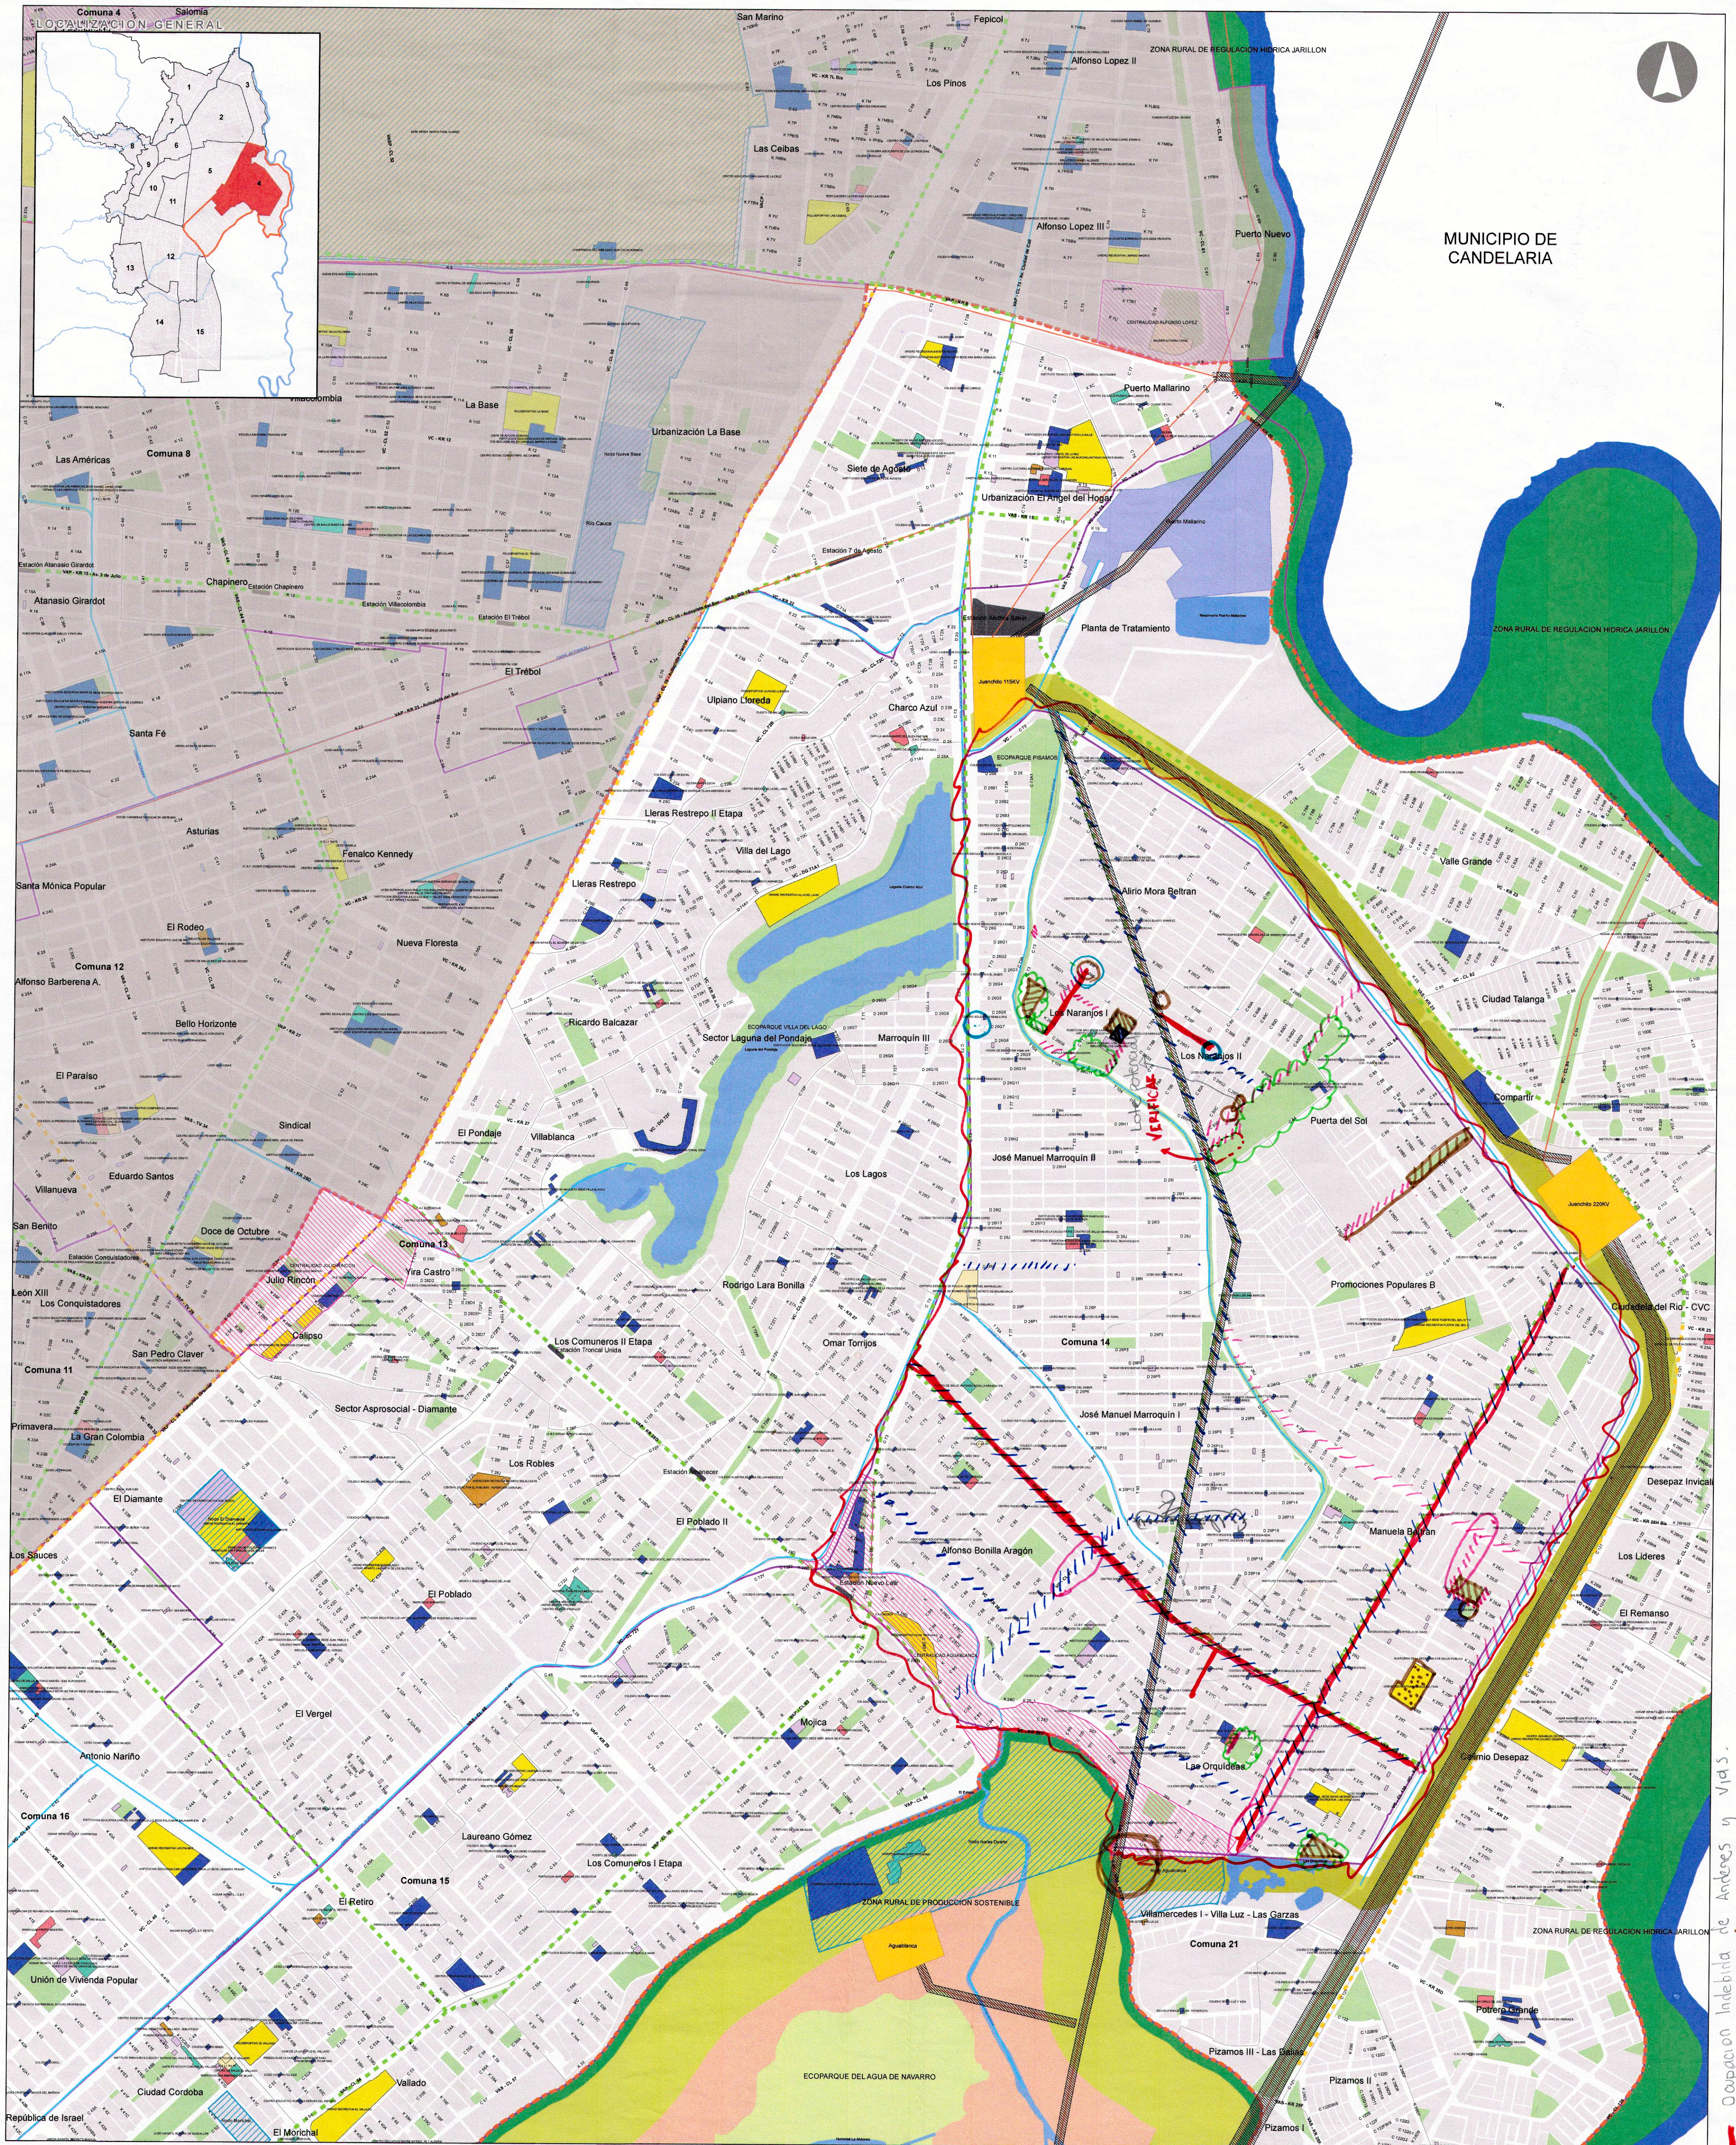


## LEYENDA

- |   |   |   |   |   |
|---|---|---|---|---|
| <ul style="list-style-type: none"> <li>LÍMITE UPU 4 - AGUABLANCA</li> <li>LÍMITE COMUNAS</li> <li>LÍMITE BARRIOS</li> <li>CENTRALIDADES</li> <li>NODOS DE EQUIPAMIENTOS URBANOS</li> <li>ESTACIONES MIO - SITM</li> </ul> | <ul style="list-style-type: none"> <li>ESPACIO PÚBLICO</li> <li>CINTURÓN ECOLÓGICO</li> <li>CORREDORES AMBIENTALES</li> <li>RÍOS</li> <li>HUMEDALES</li> <li>CANALES DRENAJE PLUVIAL</li> </ul> | <ul style="list-style-type: none"> <li>PLANTAS DE TRATAMIENTO DE AGUA POTABLE</li> <li>SUBESTACIONES ELÉCTRICAS</li> <li>REDES ELÉCTRICAS</li> <li>ÁREA DE PROTECCIÓN DE REDES ELÉCTRICAS</li> <li>CICLORUTA EXISTENTE SUJETA A ADECUACIÓN</li> <li>CICLORUTA PROPUESTA</li> </ul> | <p><b>EQUIPAMIENTOS COLECTIVOS</b></p> <ul style="list-style-type: none"> <li>EC EDUCACION</li> <li>EC SALUD</li> <li>EC RECREACION</li> <li>EC CULTURA</li> <li>EC CULTO</li> <li>EC BIENESTAR SOCIAL</li> <li>EQUIPAMIENTOS URBANOS BÁSICOS</li> </ul> | <p><b>ÁREAS DE MANEJO RURAL</b></p> <ul style="list-style-type: none"> <li>ECOPARQUE</li> <li>ZONA RURAL DE PRODUCCIÓN SOSTENIBLE</li> </ul> |
|---|---|---|---|---|

EST. VIA  
 FOLIA ARBORIZACION  
 F.R. EN MAL ESTADO  
 CORREDOR ZONAL  
 MAL ESTADO F.R.  
 JARILLON MIO  
 CONFLICTO DE USOS  
 SEMAFORO  
 E.P. Mal Estado  
 Propone Adequar  
 Escambrós



# UPU 4 - AGUABLANCA GRUPO 2

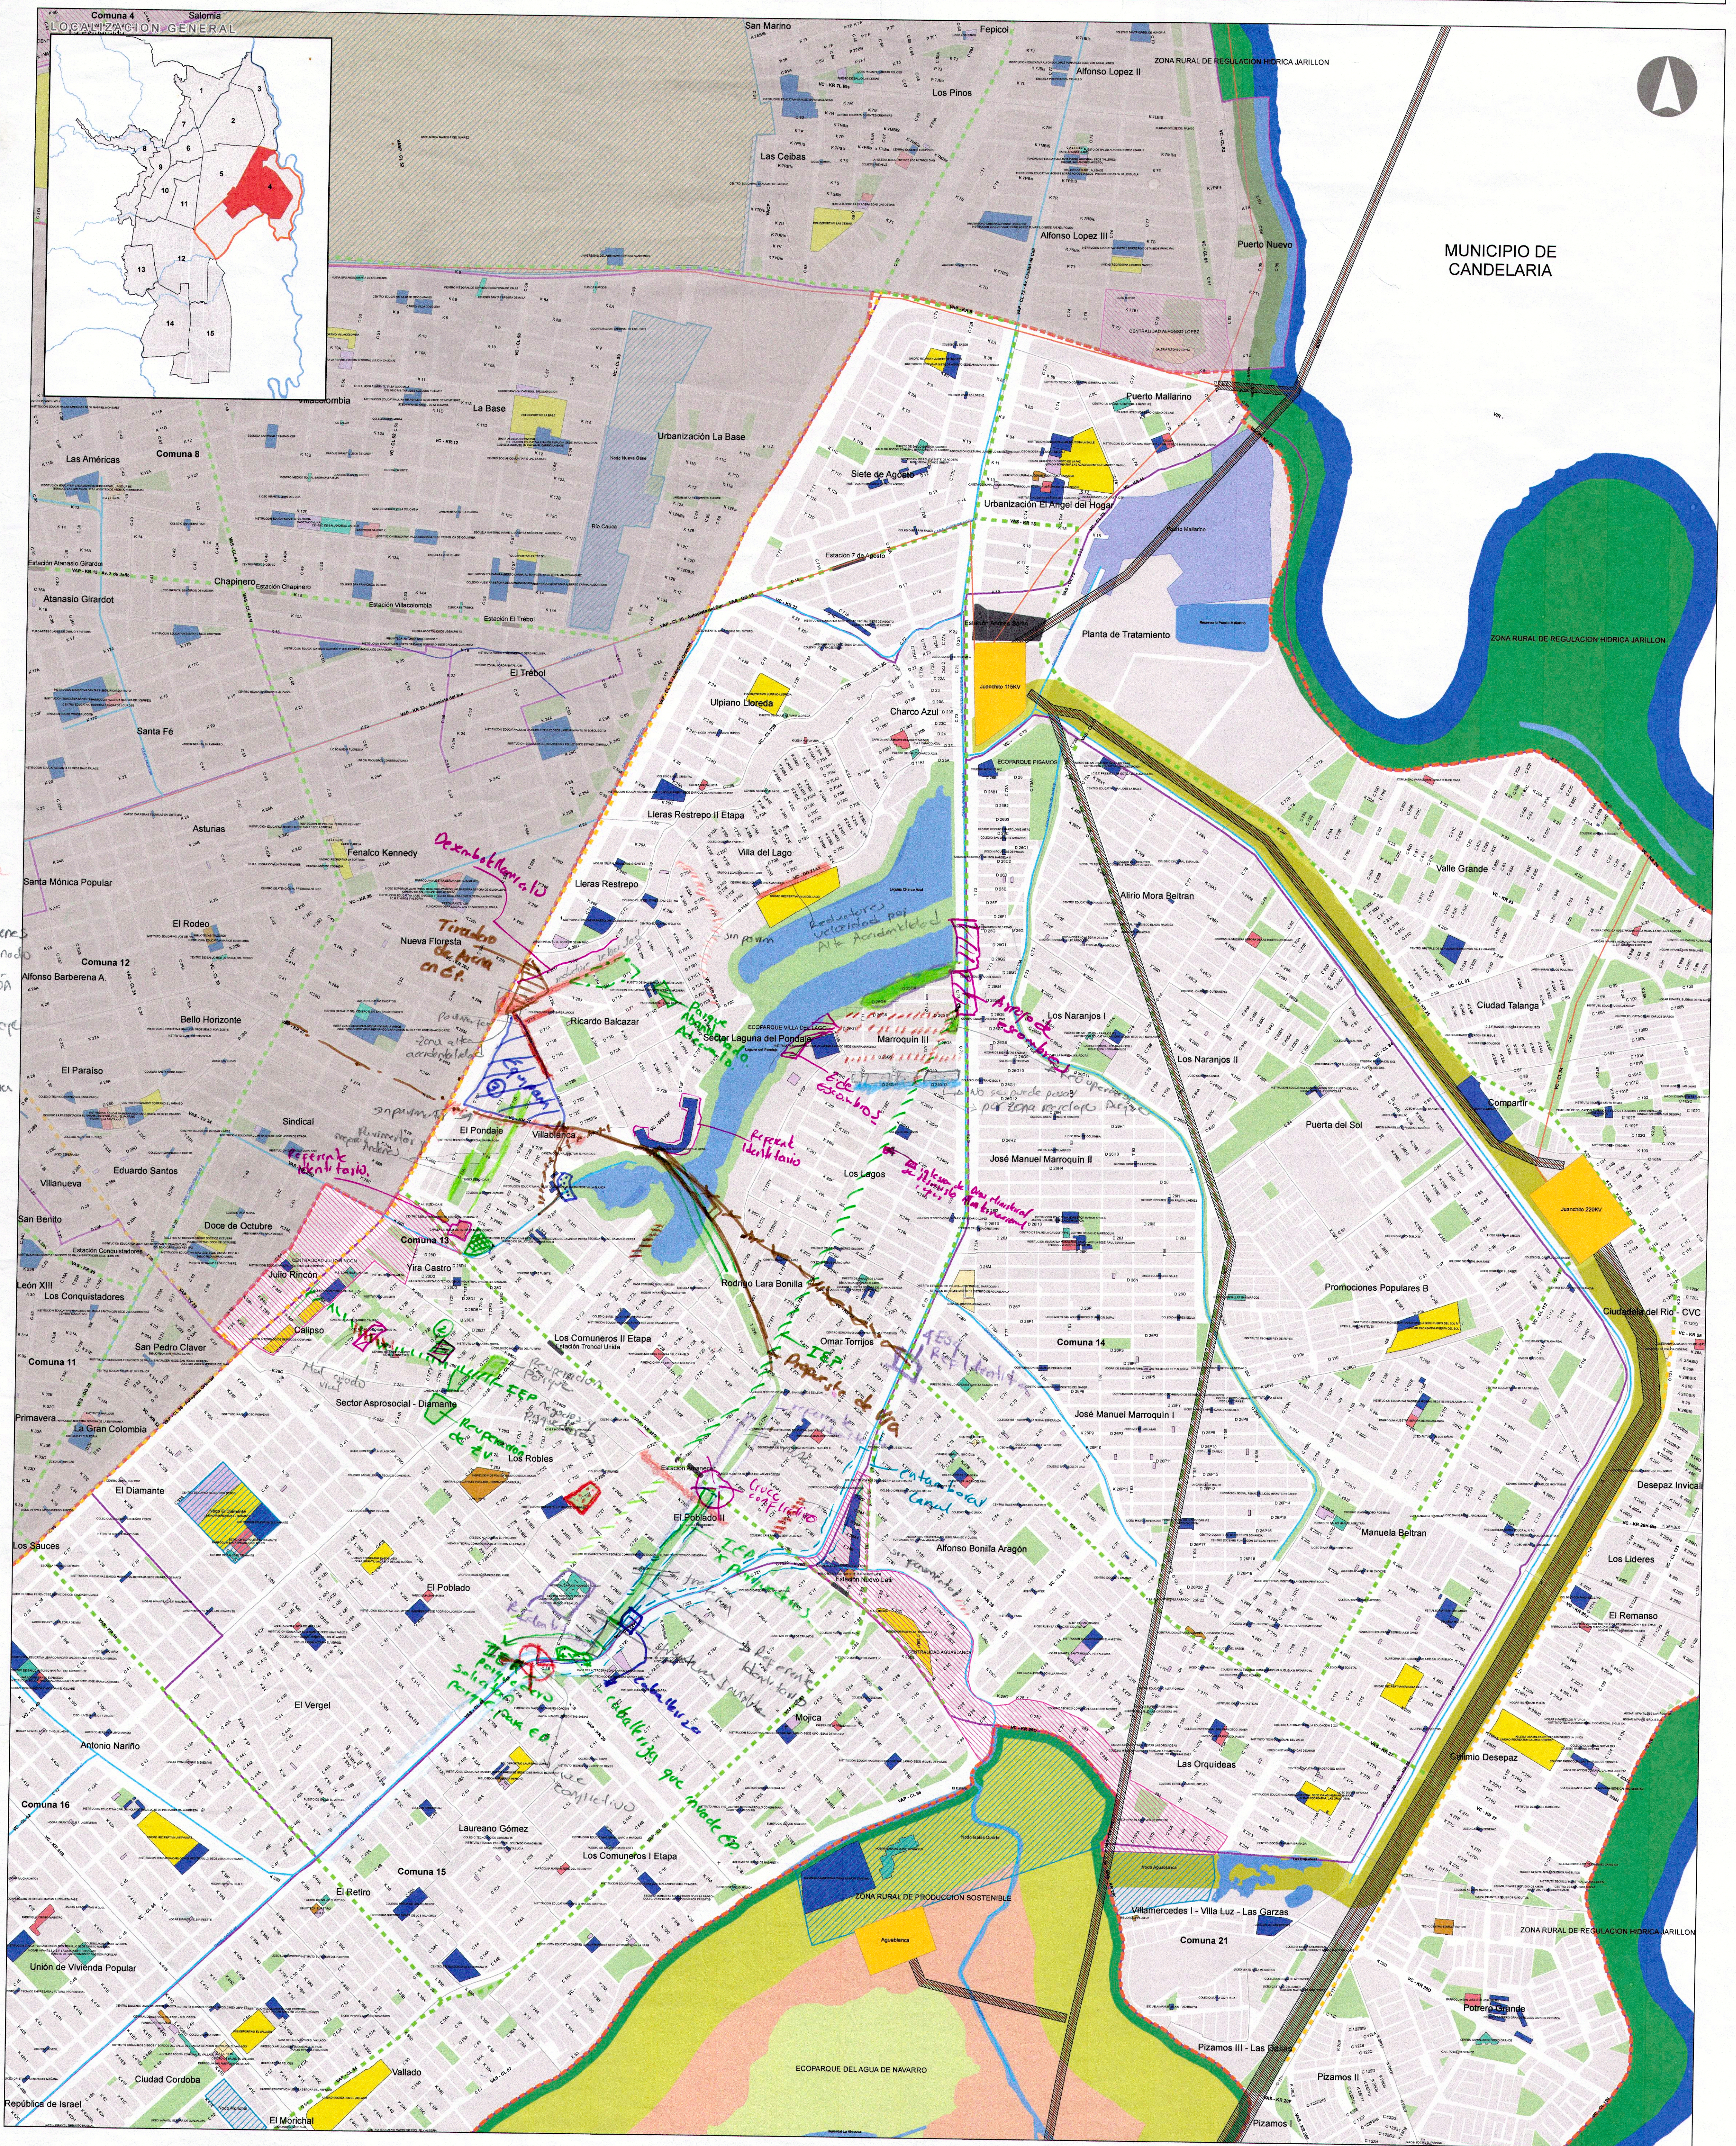


## LEYENDA

- |   |   |   |   |   |
|---|---|---|---|---|
| <ul style="list-style-type: none"> <li>LÍMITE UPU 4 - AGUABLANCA</li> <li>LÍMITE COMUNAS</li> <li>LÍMITE BARRIOS</li> <li>CENTRALIDADES</li> <li>NODOS DE EQUIPAMIENTOS URBANOS</li> <li>ESTACIONES MIO - SITM</li> </ul> | <ul style="list-style-type: none"> <li>ESPACIO PÚBLICO</li> <li>CINTURÓN ECOLÓGICO</li> <li>CORREDORES AMBIENTALES</li> <li>RÍOS</li> <li>HUMEDALES</li> <li>CANALES DRENAJE PLUVIAL</li> </ul> | <ul style="list-style-type: none"> <li>PLANTAS DE TRATAMIENTO DE AGUA POTABLE</li> <li>SUBESTACIONES ELÉCTRICAS</li> <li>REDES ELÉCTRICAS</li> <li>ÁREA DE PROTECCIÓN DE REDES ELÉCTRICAS</li> <li>CICLORUTA EXISTENTE SUJETA A ADECUACIÓN</li> <li>CICLORUTA PROPUESTA</li> </ul> | <ul style="list-style-type: none"> <li>EQUIPAMIENTOS COLECTIVOS</li> <li>EC EDUCACION</li> <li>EC SALUD</li> <li>EC RECREACION</li> <li>EC CULTURA</li> <li>EC CULTO</li> <li>EC BIENESTAR SOCIAL</li> <li>EQUIPAMIENTOS URBANOS BÁSICOS</li> </ul> | <ul style="list-style-type: none"> <li>AREAS DE MANEJO RURAL</li> <li>ECOPARQUE</li> <li>ZONA RURAL DE PRODUCCION SOSTENIBLE</li> </ul> |
|---|---|---|---|---|



Grupo Comuna 14 Felipe - Carolina.

UPU 4 - AGUABLANCA  
GRUPO 2

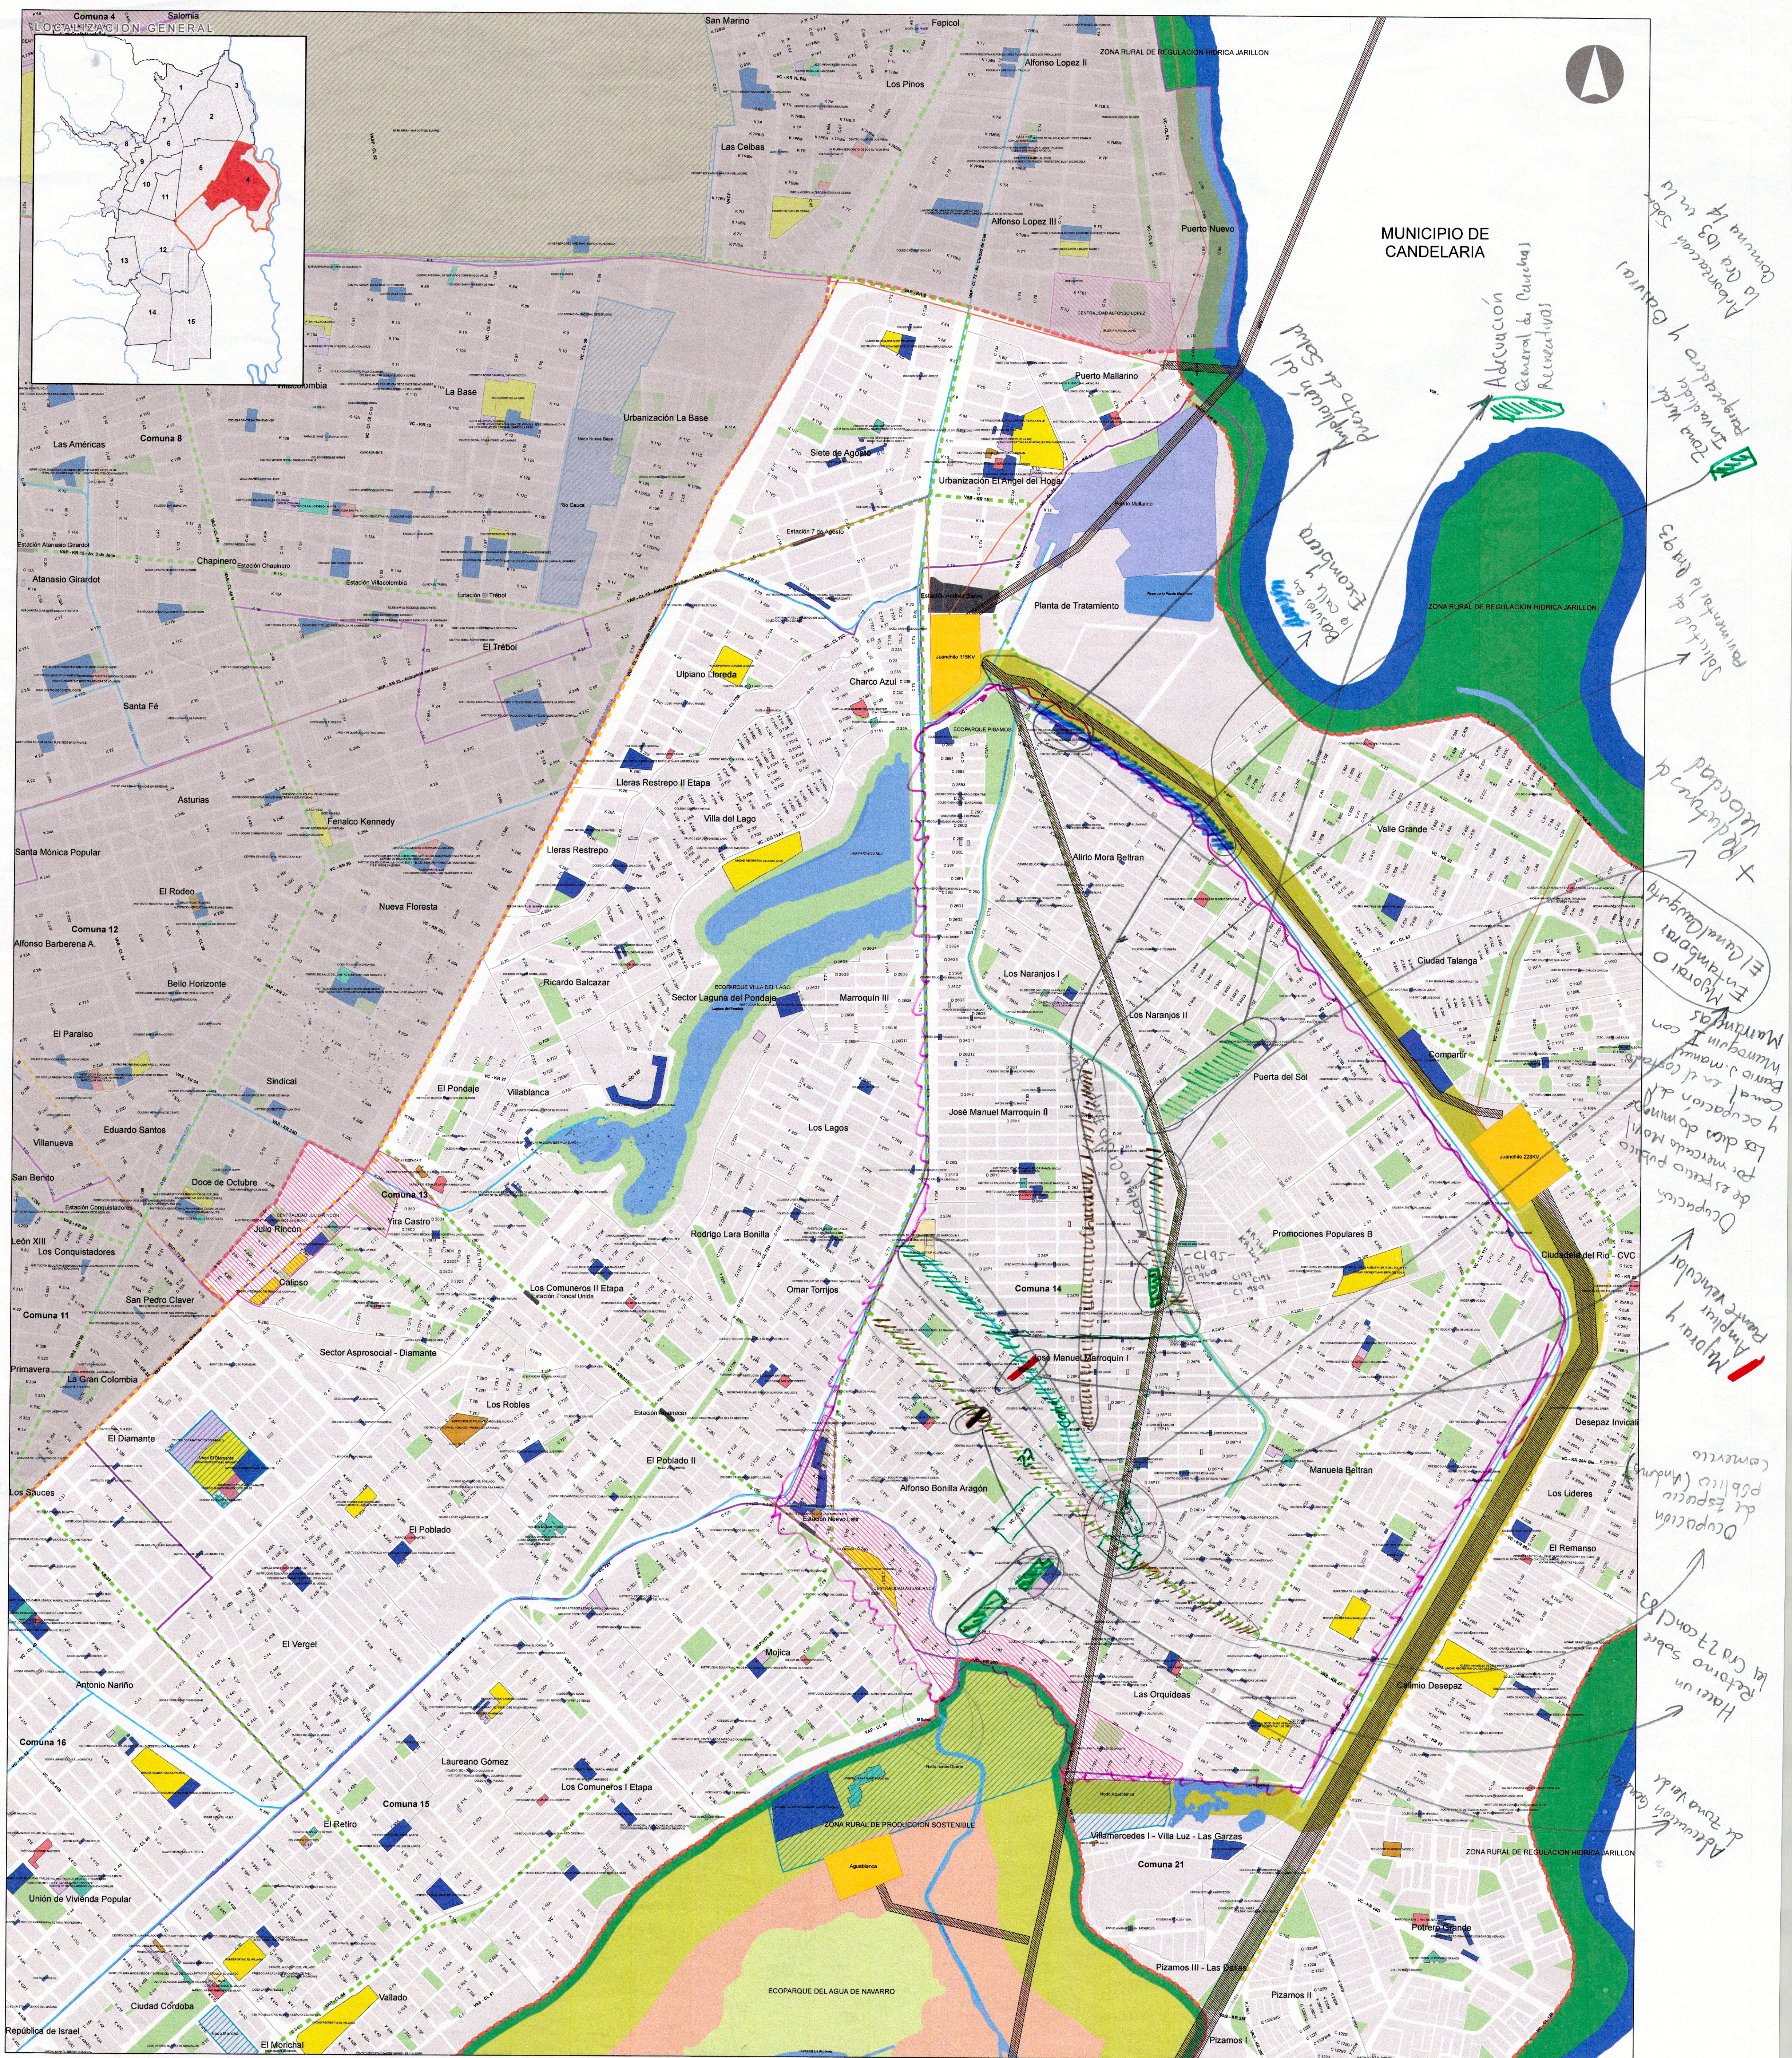

### LEYENDA

-  LÍMITE UPU 4 - AGUABLANCA
-  LÍMITE COMUNAS
-  LÍMITE BARRIOS
-  CENTRALIDADES
-  NODOS DE EQUIPAMIENTOS URBANOS
-  ESTACIONES MIO - SITM

-  ESPACIO PÚBLICO
-  CINTURÓN ECOLÓGICO
-  CORREDORES AMBIENTALES
-  RÍOS
-  HUMEDALES
-  CANALES DRENAJE PLUVIAL


-  PLANTAS DE TRATAMIENTO DE AGUA POTABLE  
 SUBESTACIONES ELÉCTRICAS  
 REDES ELÉCTRICAS  
 ÁREA DE PROTECCIÓN DE REDES ELÉCTRICAS  
 CICLORUTA EXISTENTE SUJETA A ADECUACIÓN  
 CICLORUTA PROPUESTA

- ### EQUIPAMIENTOS COLECTIVOS
- EC EDUCACION
  - EC SALUD
  - EC RECREACION
  - EC CULTURA
  - EC CULTO
  - EC BIENESTAR SOCIAL
  - EQUIPAMIENTOS URBANOS BÁSICOS

- AREAS DE MANEJO RURAL**
-  ECOPARQUE
-  ZONA RURAL DE PRODUCCION SOSTENIBLE



UPU 4 - AGUABLANCA  
(GRUPO 3)

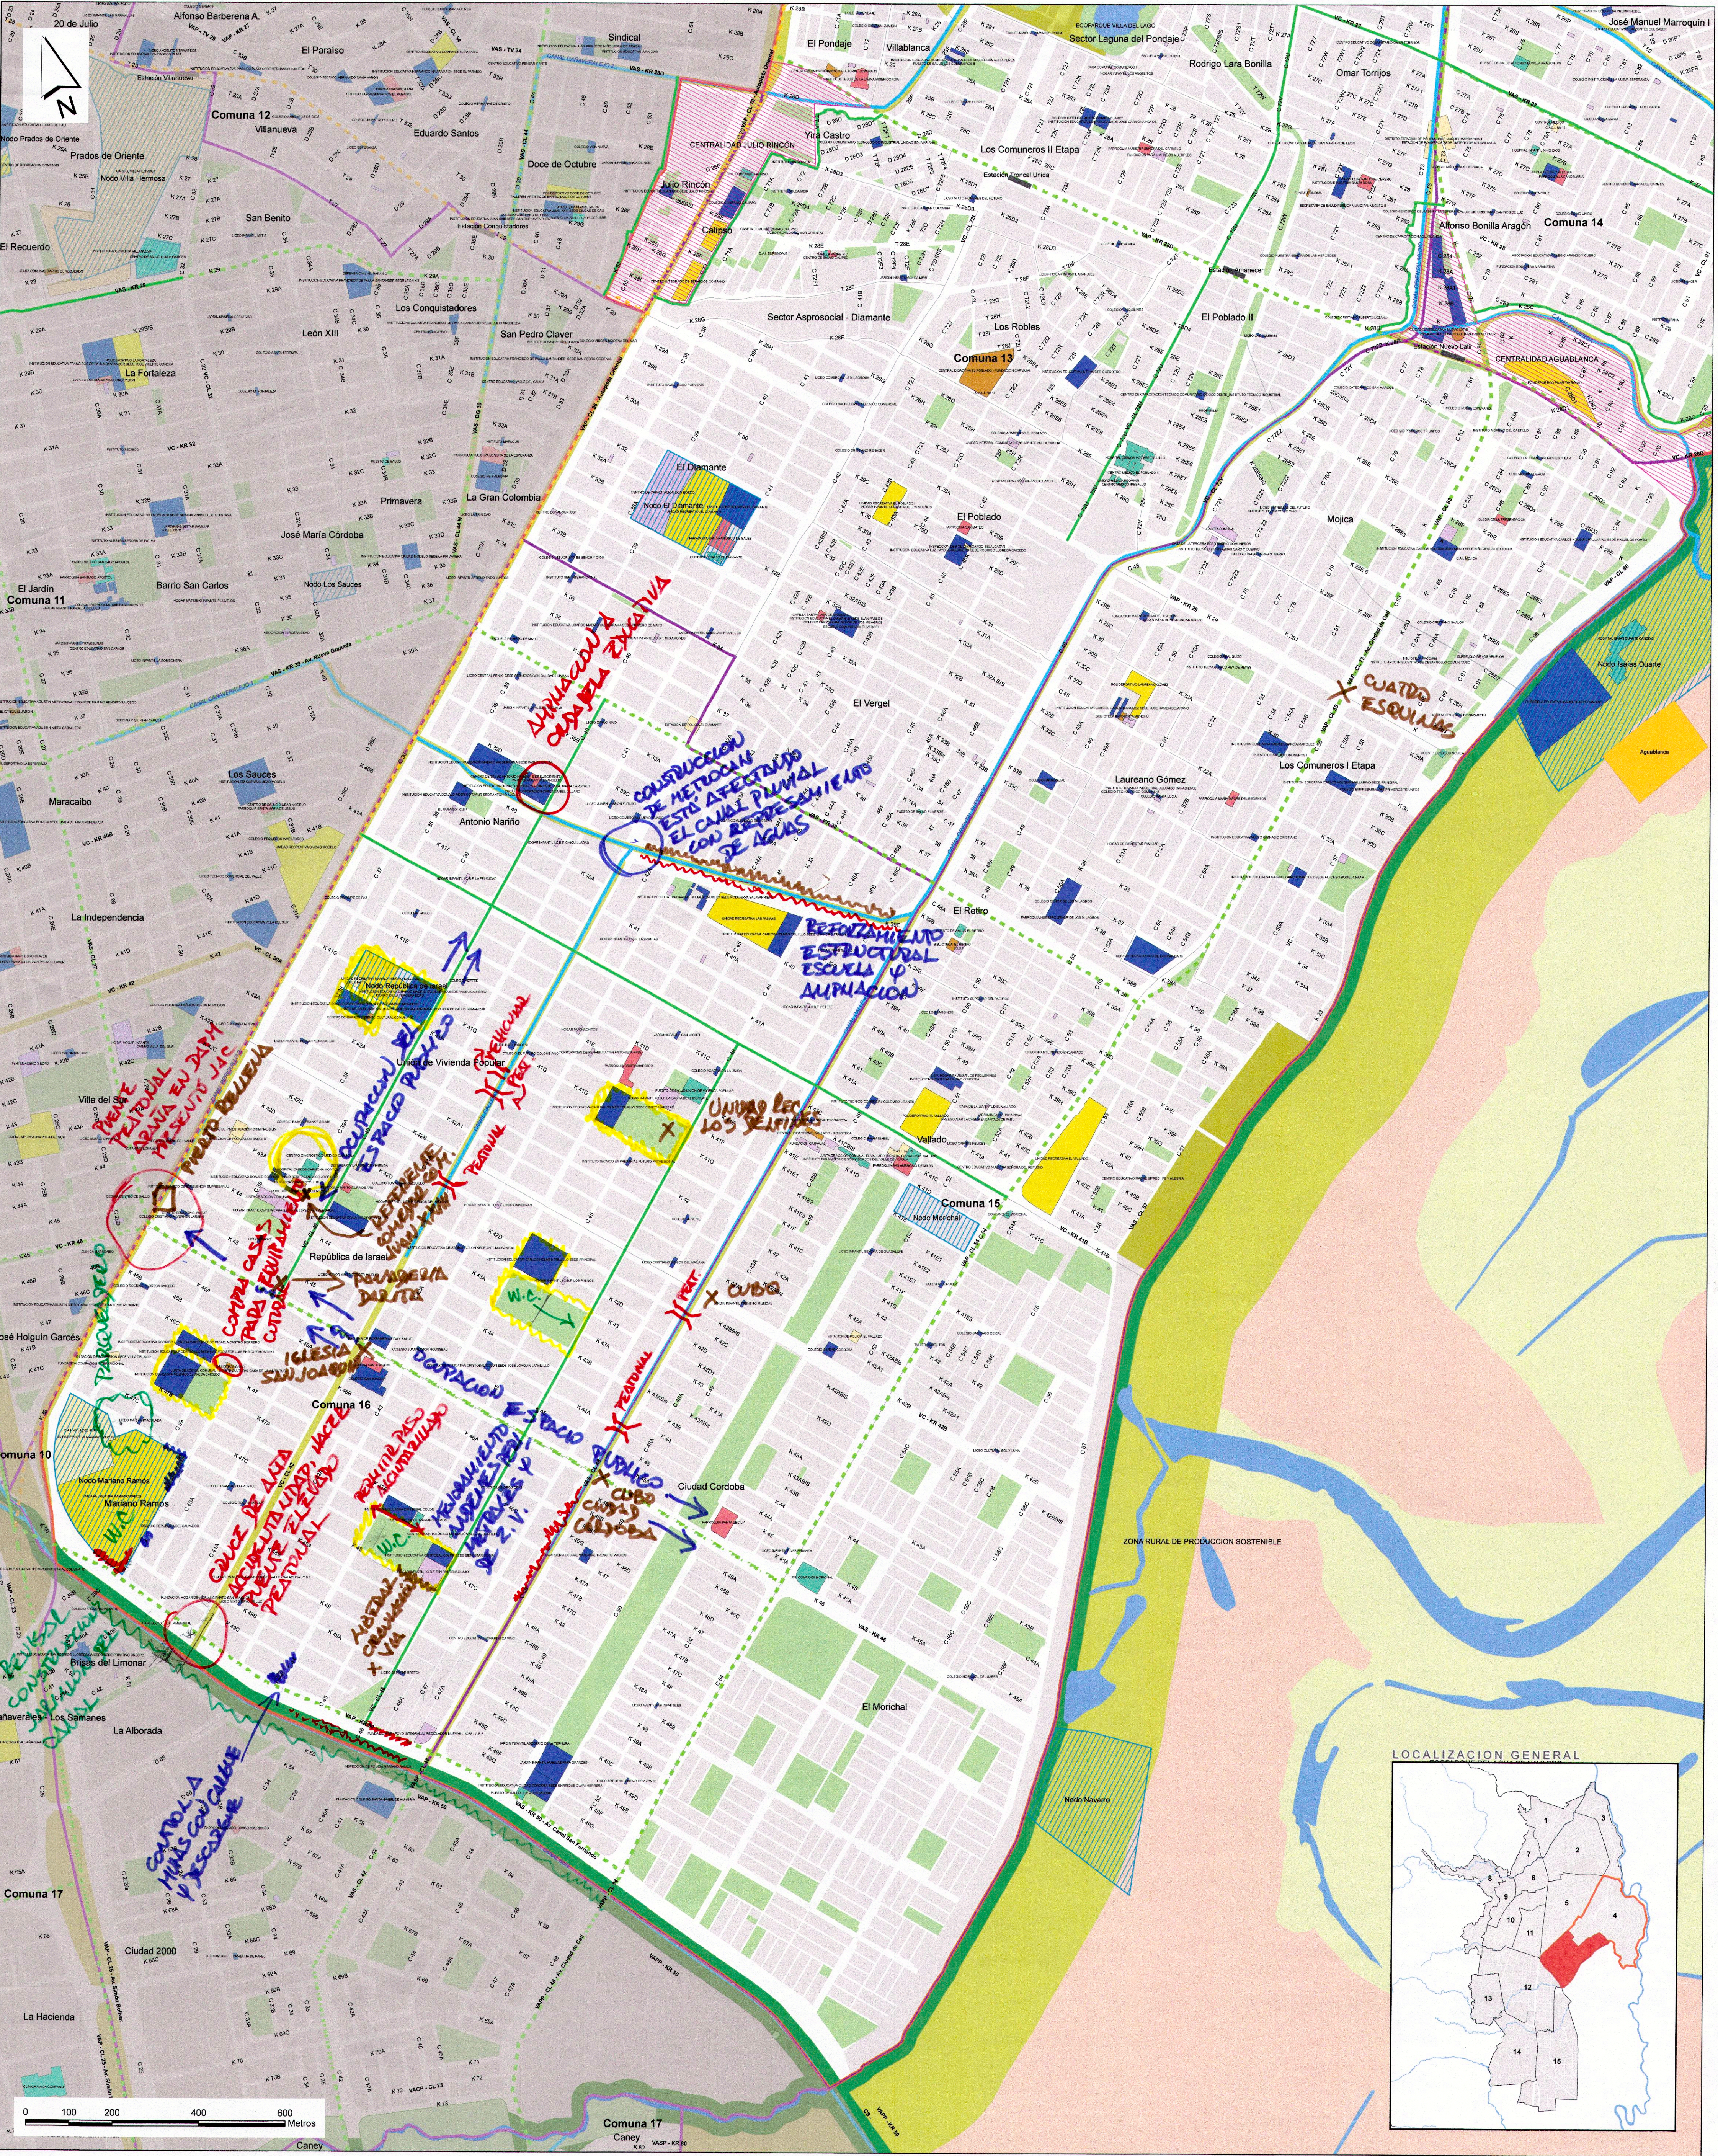



| LEYENDA                                                                             |                                         |  |
|-------------------------------------------------------------------------------------|-----------------------------------------|--|
|  | UPU 4 - AGUABLANCA                      |  |
|  | LÍMITE COMUNAS                          |  |
|  | LÍMITE BARRIOS                          |  |
|  | CENTRALIDADES                           |  |
|  | NODOS DE EQUIPAMIENTOS URBANOS          |  |
|  | ESTACIONES MIO - SITM                   |  |
|  | CICLOTRUTAS                             |  |
|  | CICLORUTA EXISTENTE SUJETA A ADECUACIÓN |  |
|  | ESPACIO PUBLICO                         |  |
|  | ESPACIO PUBLICO PROPUESTO               |  |
|  | CANALES DRENAJE PLUVIAL                 |  |
|  | RÍOS                                    |  |
|  | HUMEDALES                               |  |
|  | CORREDORES AMBIENTALES                  |  |
|  | CORREDORES ZONALES                      |  |
|  | SUBESTACIONES ELÉCTRICAS                |  |
|  | EQUIPAMIENTOS COLECTIVOS                |  |
|  | EC EDUCACION                            |  |
|  | EC SALUD                                |  |
|  | EC RECREACION                           |  |
|  | EC CULTURA                              |  |
|  | EC CULTO                                |  |
|  | EC BIENESTAR SOCIAL                     |  |
|  | EQUIPAMIENTOS URBANOS BÁSICOS           |  |

1. ~~EN~~ ESCOMBROS  
 2. ~~EN~~ ESTIERCOL CABALLERIZAS Y ESTERILES  
 3. ~~EN~~ OCUPACIÓN E.P.  
 W.C. FALTA BAÑOS PARA USO Z.V.  
 PONDERRATIVO RESIDUOS DE ISRAEL  
 O ALTA ACCIDENTALIDAD  
 4. MEJORAMIENTO AMBIENTES Y Z.H.  
 CONVERTE Z.V. EN POLIDEPORTIVOS Y  
 MEJORA CERRAMIENTOS

|   |   |
|---|---|
|  <p>ALCALDÍA DE<br/>SANTIAGO DE CALI<br/>DEPARTAMENTO ADMINISTRATIVO<br/>DE PLANEACIÓN MUNICIPAL</p> <p><b>UPU 4</b></p> <p>ESCALA: <b>1:6.000</b></p> | <p>FECHA: _____</p> <p>OCTUBRE DE 2016</p> <p>MAPA: _____</p> <p><b>GRUPO 3</b></p>  |
|---|---|



# UPU 4 - AGUABLANCA (GRUPO 3)

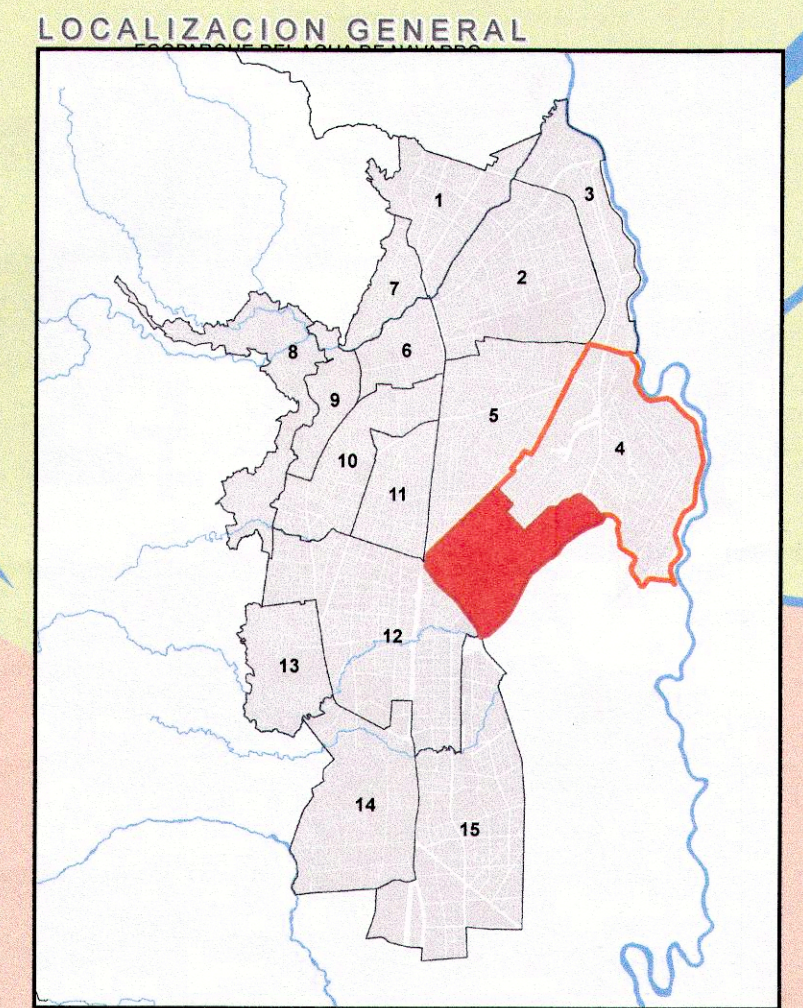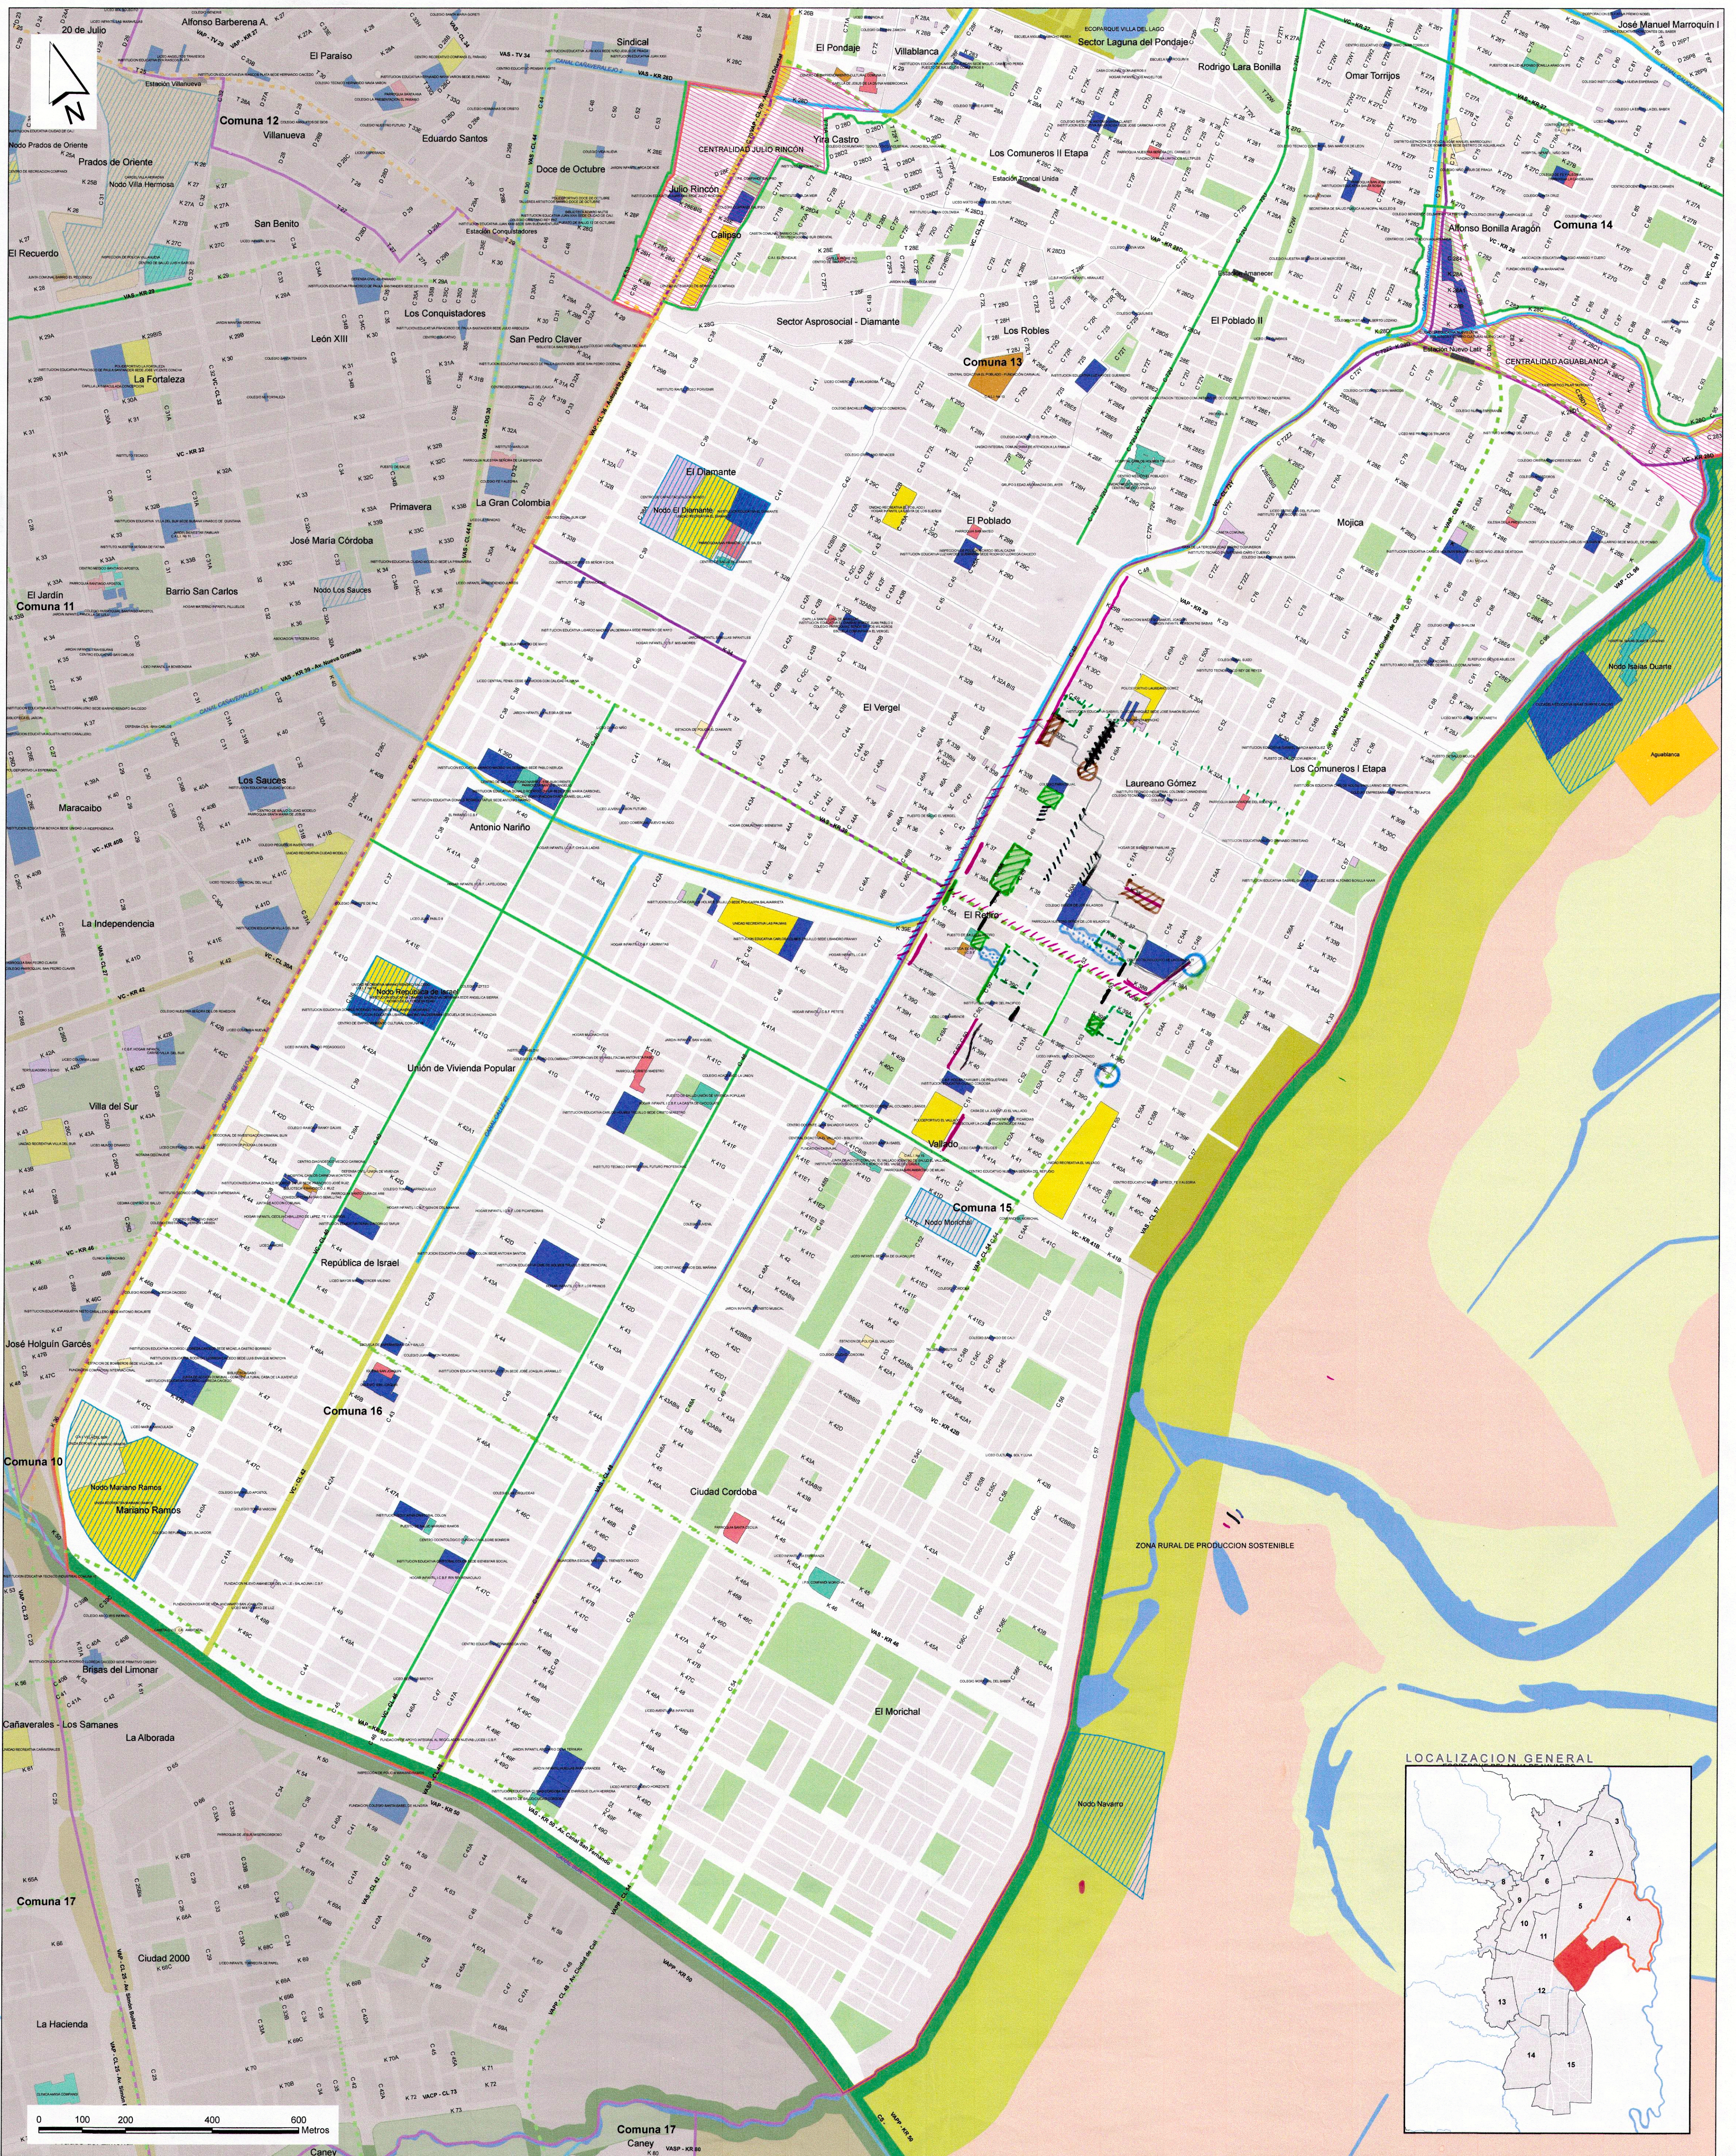

## LEYENDA

- UPU 4 - AGUABLANCA
- LIMITES COMUNAS
- LIMITES BARRIOS
- CENTRALIDADES
- NODOS DE EQUIPAMIENTOS URBANOS
- ESTACIONES MIO - SITM
- CICLORUTAS
- CICLORUTA EXISTENTE SUJETA A ADECUACION
- CICLORUTA PROPUESTA

- ESPACIO PUBLICO
- ESPACIO PUBLICO PROPUESTO
- CANALES DRENAJE PLUVIAL
- RIOS
- HUMEDALES
- CORREDORES AMBIENTALES
- CORREDORES ZONALES
- SUBSTACIONES ELECTRICAS

- EQUIPAMIENTOS COLECTIVOS
- EC EDUCACION
- EC SALUD
- EC RECREACION
- EC CULTURA
- EC CULTO
- EC BIENESTAR SOCIAL
- EQUIPAMIENTOS URBANOS BASICOS

- AREAS DE MANEJO RURAL
- ECOPARQUE
- ZONA RURAL DE REGULACION HIDRICA
- ZONA RURAL DE PRODUCCION SOSTENIBLE
- CENTRO POBLADO



ALCALDÍA DE  
SANTIAGO DE CALI  
DEPARTAMENTO ADMINISTRATIVO  
DE PLANEACIÓN MUNICIPAL

UPU 4

ESCALA: 1:6.000

FECHA:  
OCTUBRE DE 2016

MAPA:

GRUPO 3



Vía Sin Pavim.

Inundación

ESCOMBRERAS

Falta Paso/Puente, Peatonal

Falta Señalización

Adecuación E.P.

Falta Alcantarado Público

Conflicto Uso Suelo

Occupacion Esp. Público



[illegible]



**LEYENDA**

|                                         |                           |                               |                                     |
|-----------------------------------------|---------------------------|-------------------------------|-------------------------------------|
| UPU 4 - AGUABLANCA                      | ESPACIO PUBLICO           | EQUIPAMIENTOS COLECTIVOS      | AREAS DE MANEJO RURAL               |
| LIMITE COMUNAS                          | ESPACIO PUBLICO PROPUESTO | EC EDUCACION                  | ECOPARQUE                           |
| LIMITE BARRIOS                          | CANALES DRENAJE PLUVIAL   | EC SALUD                      | ZONA RURAL DE REGULACION HIDRICA    |
| CENTRALIDADES                           | RÍOS                      | EC RECREACION                 | ZONA RURAL DE PRODUCCION SOSTENIBLE |
| NODOS DE EQUIPAMIENTOS URBANOS          | HUMEDALES                 | EC CULTURA                    | CENTRO POBLADO                      |
| ESTACIONES MIO - SITM                   | CORREDORES AMBIENTALES    | EC CULTO                      |                                     |
| CICLORUTAS                              | CORREDORES ZONALES        | EC BIENESTAR SOCIAL           |                                     |
| CICLORUTA EXISTENTE SUJETA A ADECUACIÓN | SUBESTACIONES ELÉCTRICAS  | EQUIPAMIENTOS URBANOS BÁSICOS |                                     |
| CICLORUTA PROPUESTA                     |                           |                               |                                     |